



INSTITUTO GEOGRAFICO Y CATASTRAL

Provincia de MALAGA


Partido judicial de TORROX

MAPA NACIONAL TOPOGRAFICO PARCELARIO

Escala 1:5000

Término municipal de ALGARROBO

Polígono núm. 7

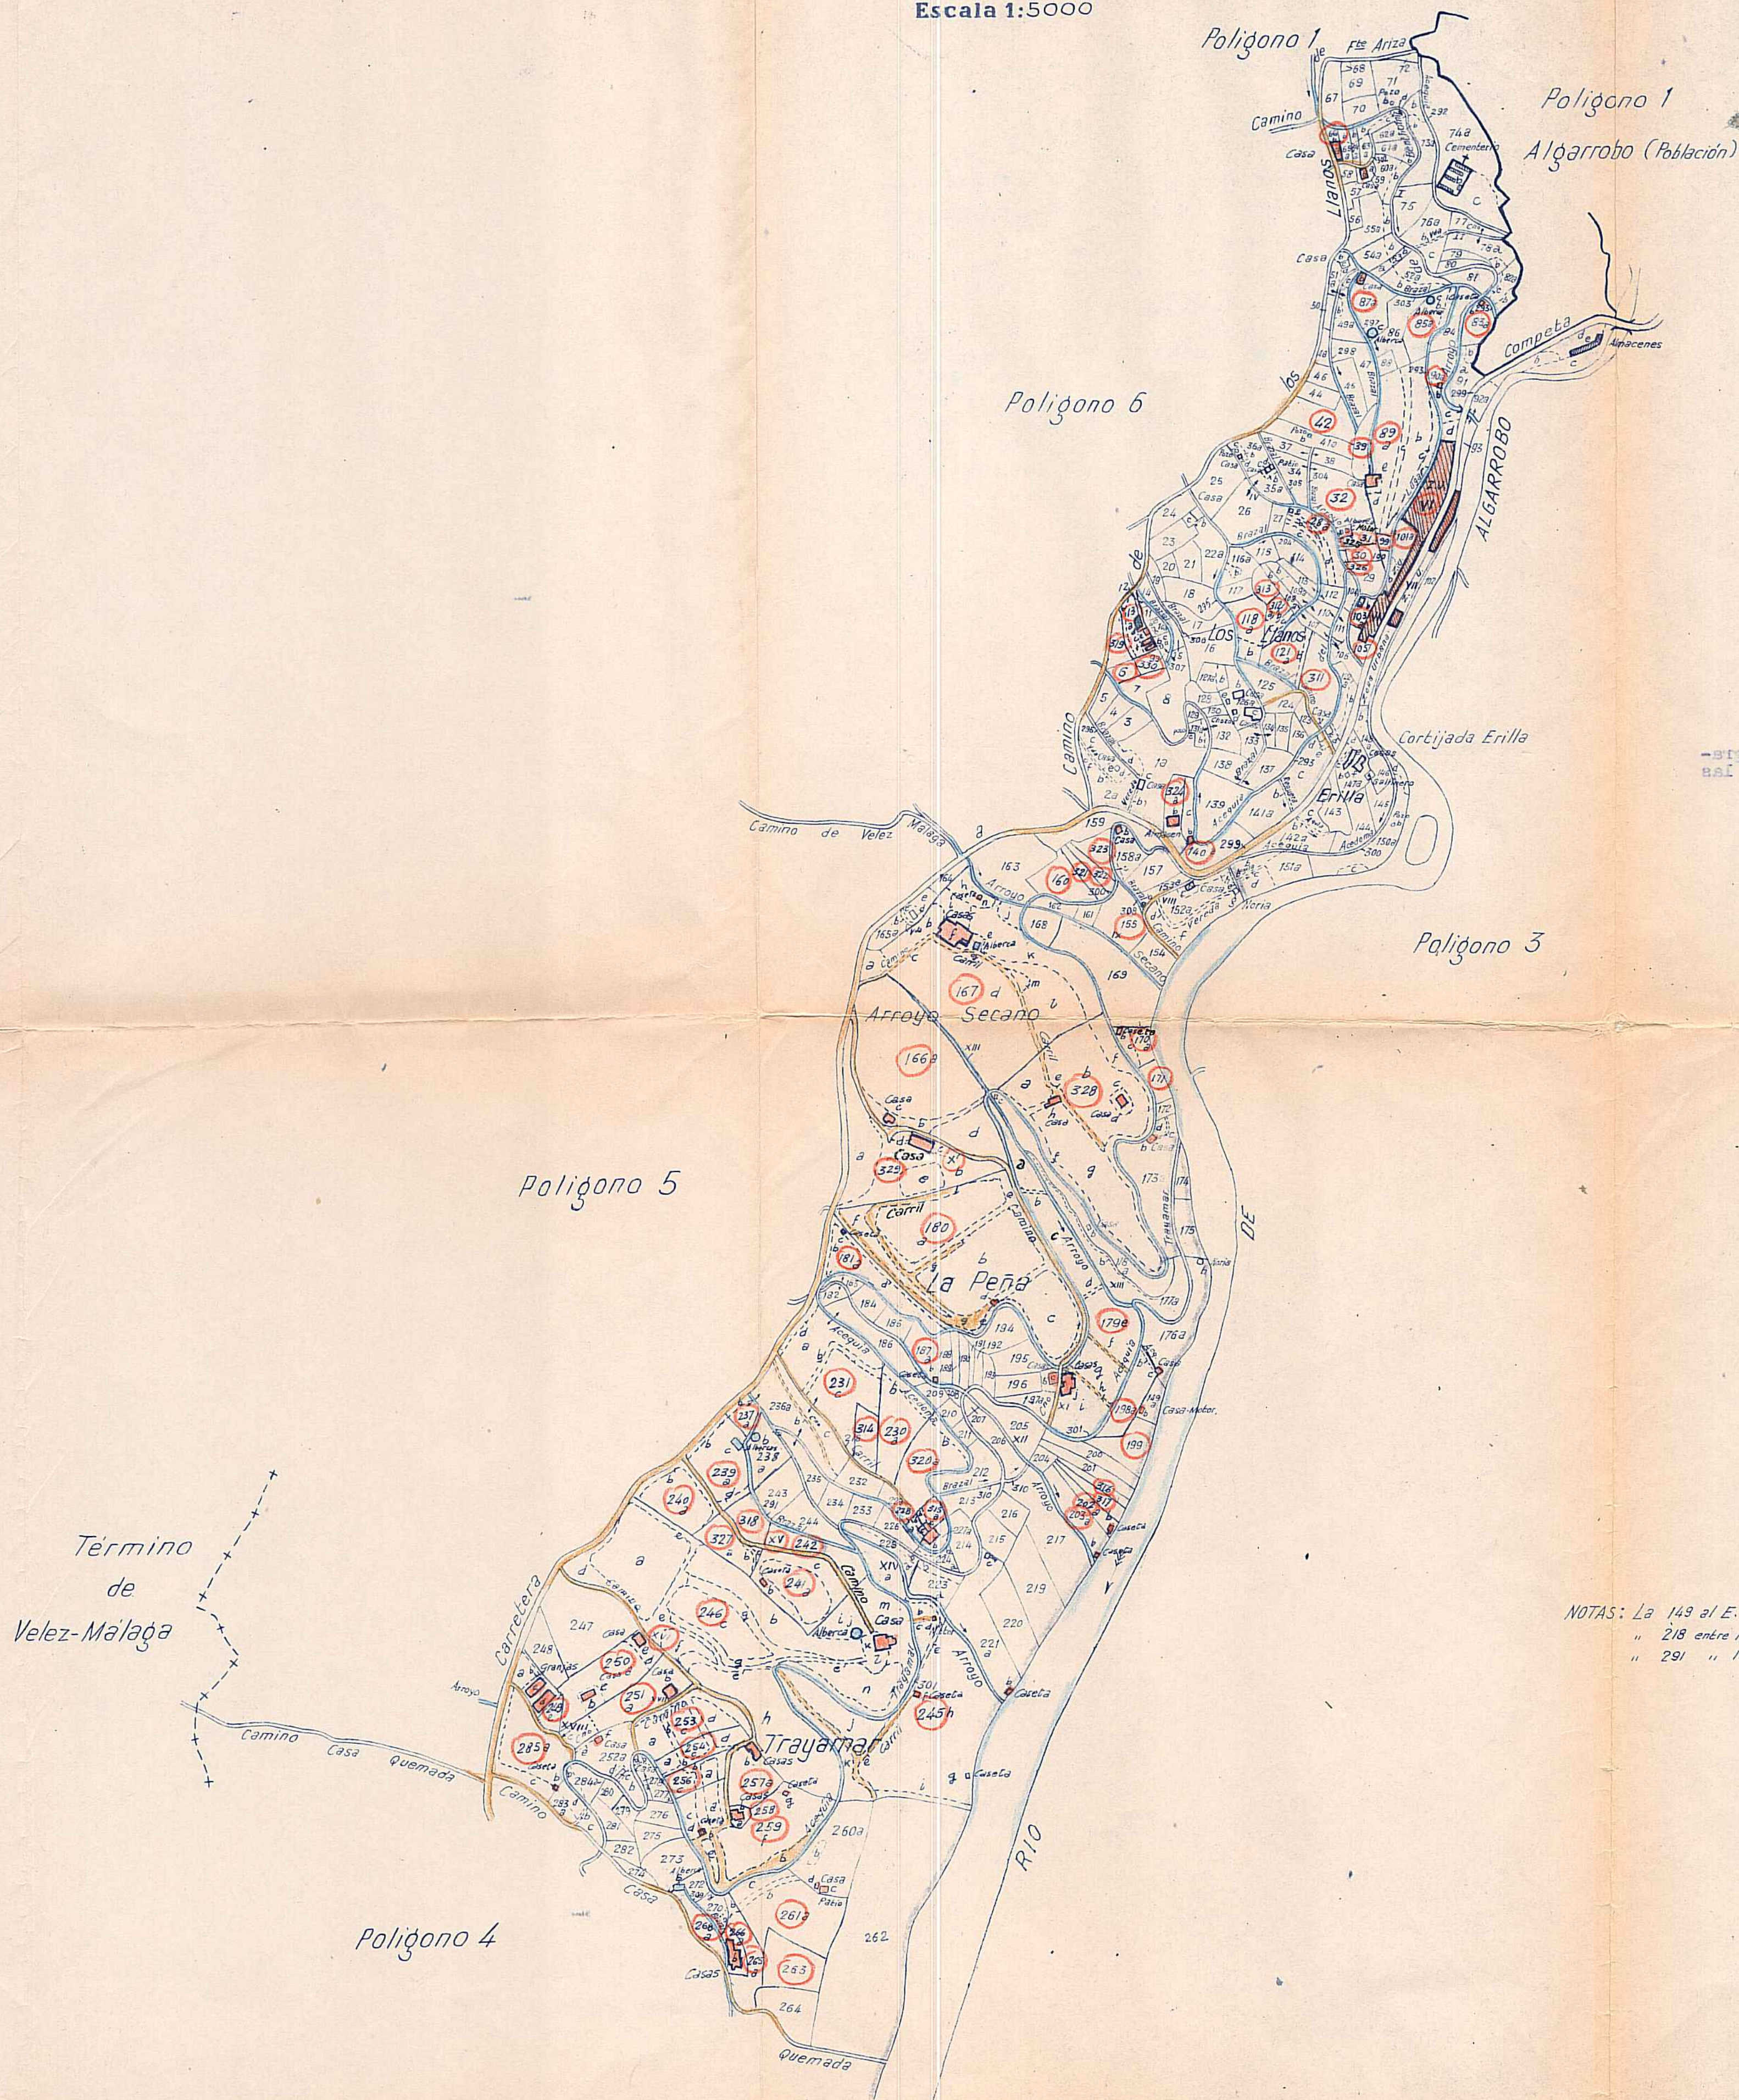

NOTA: Debido a la profusión y distribución de las variaciones en las líneas, se ha enumerado el número de la parcela en vez de las líneas, para mayor claridad.

NOTAS: La 149 al E. de la 198
" 218 entre la 214 y 236
" 291 " la 238 y 239

INSTITUTO GEOGRAFICO NACIONAL
MAPA NACIONAL TOPOGRAFICO PARCELARIO
CONSERVACION
ESCALA=1: 5.000

PROVINCIA MÁLAGA
Término ALGARROBO
Polígono n.º 7

Variaciones gráficas del Apéndice n.º 2, correspondiente
al período del 2-V-21 al 5-V-22.
Estas variaciones van enmarcadas en rojo al dorso de la pre-
sente hoja, que es copia del plano que obra en esta Dependencia.

V.º B.º
El Ingeniero Delegado Regional.

El Ingeniero Técnico Conservador.



NOTA: Debido a la profusion y distribucion de las variaciones gra-
ficas, se ha enmarcado el numero de la parcela en vez de las
lindes, para mayor claridad.-