




Partido judicial de VELEZ-MALAGA

MAPA NACIONAL TOPOGRÁFICO PARCELARIO

**Escala 1:5000**

**Término municipal de** ALGARROBO

**Polígono núm. 6**

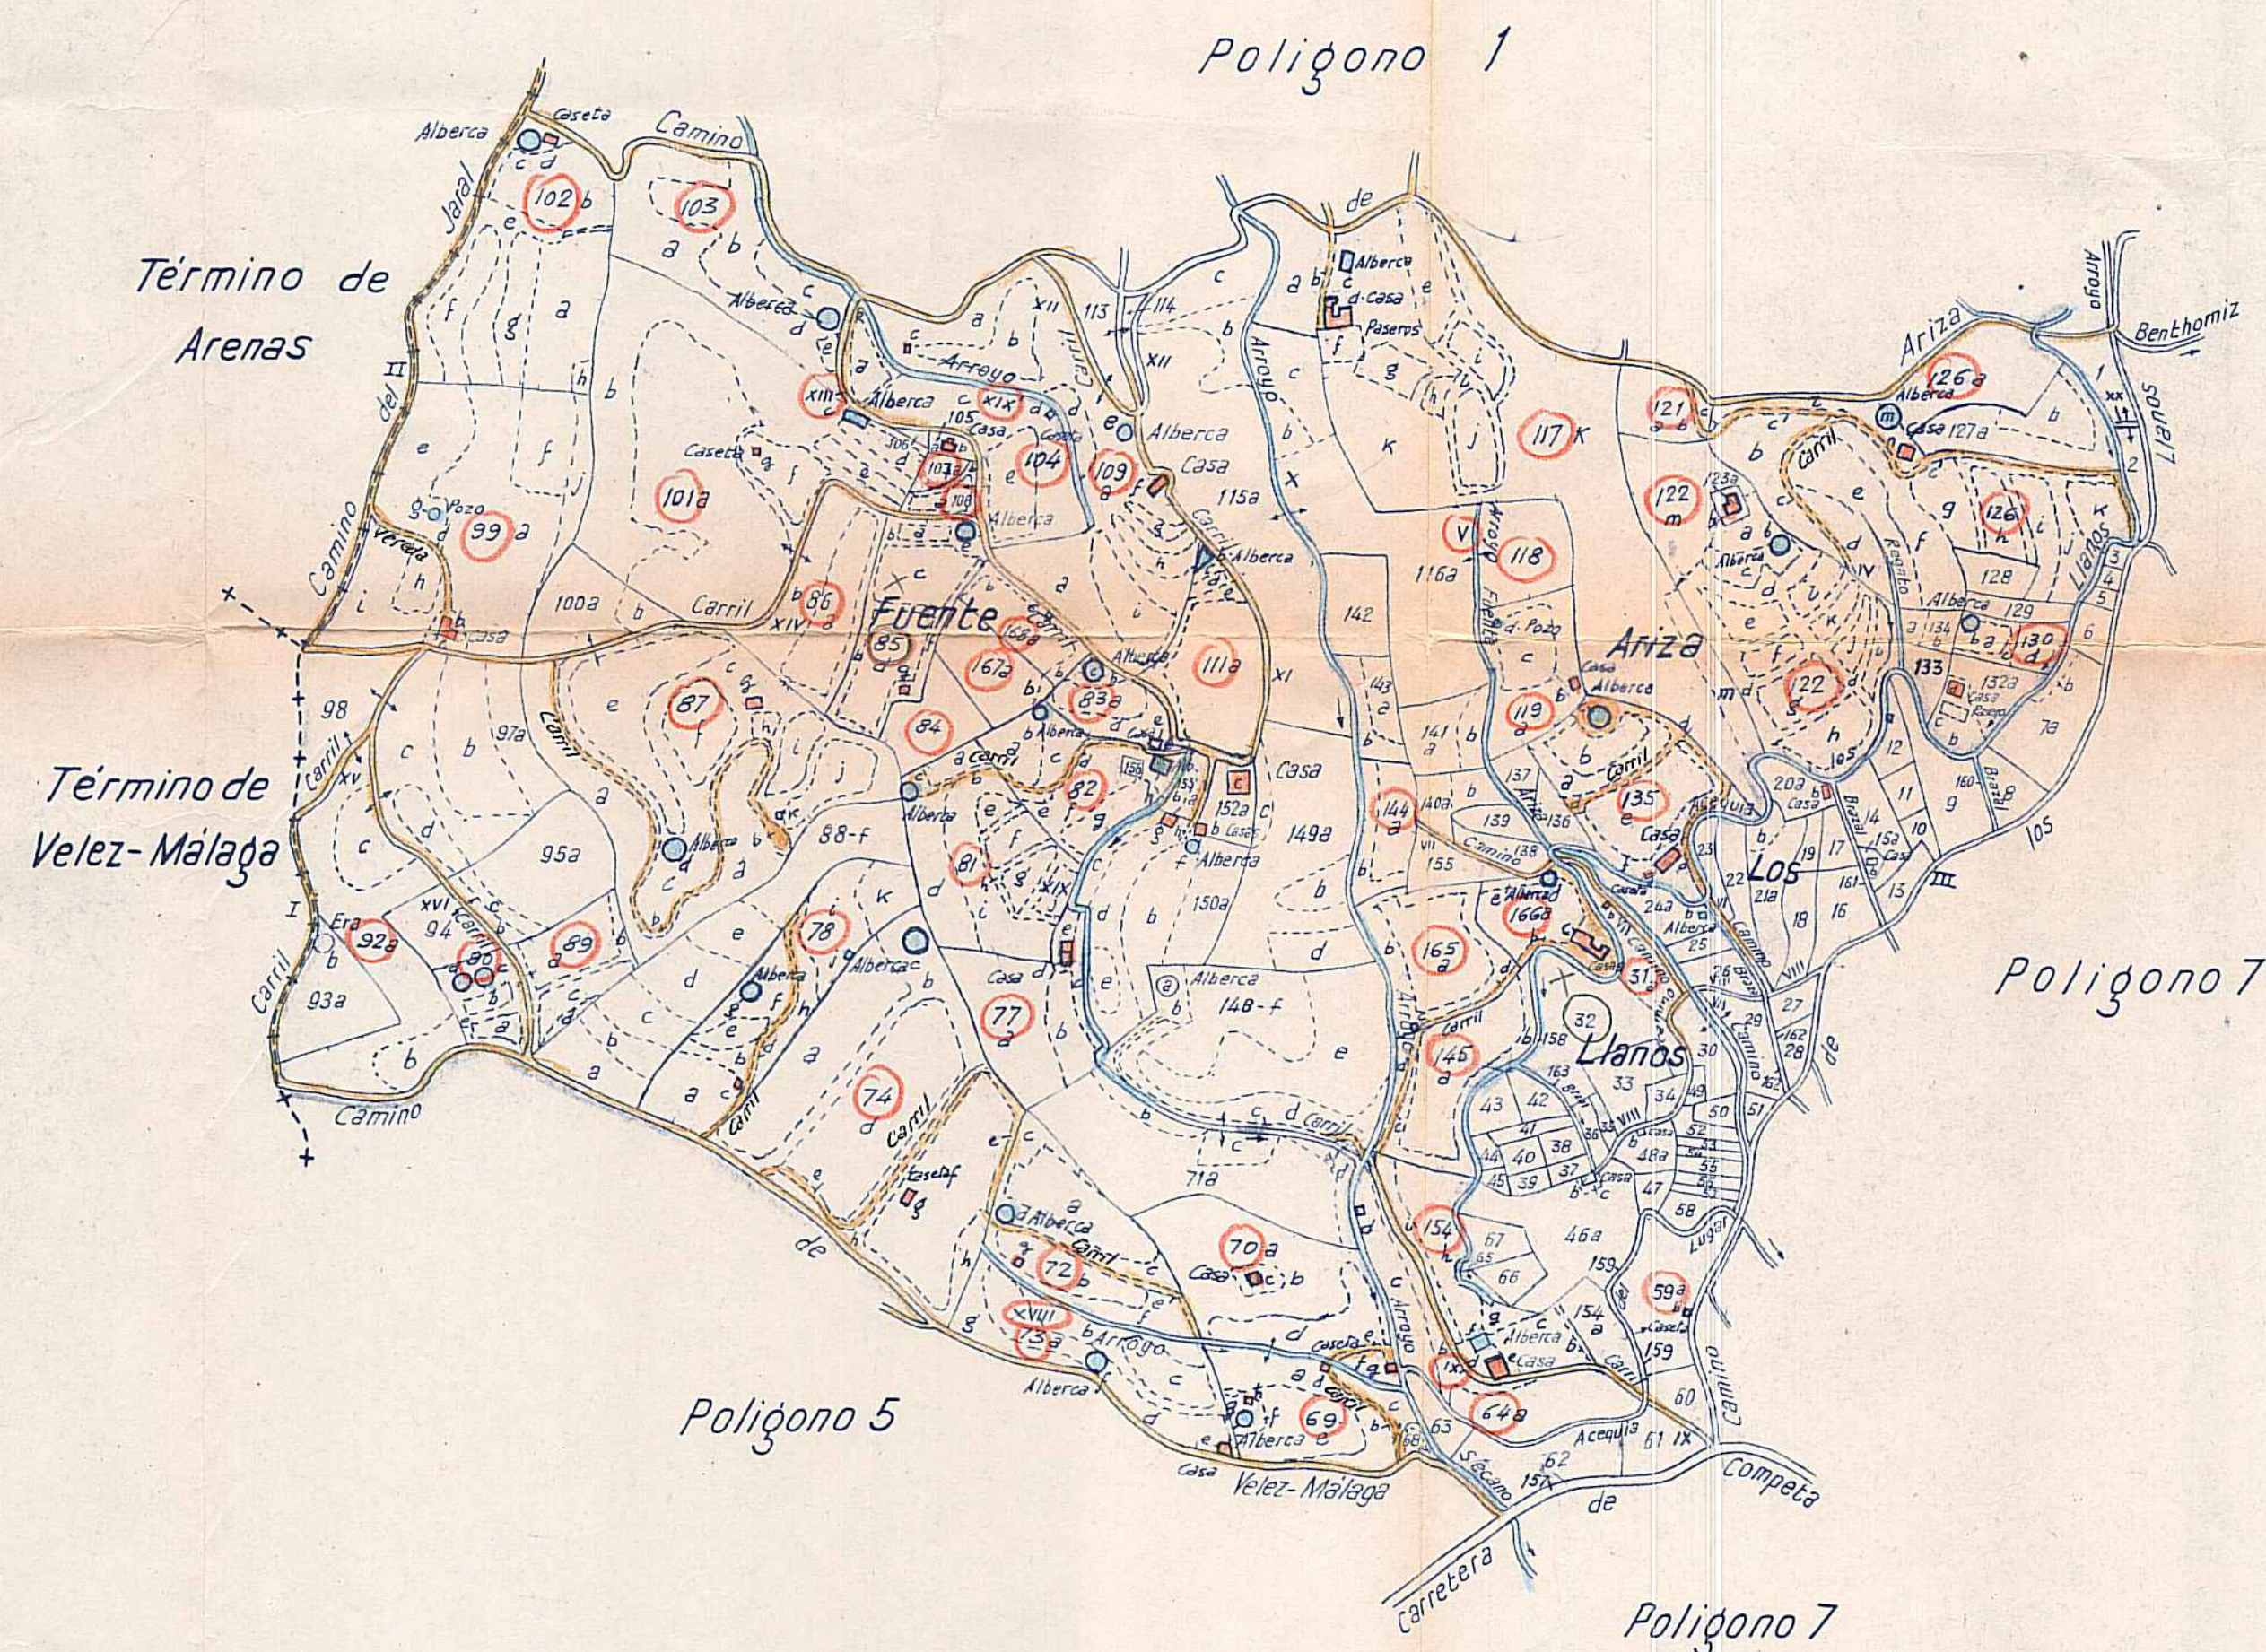

NOTAS: La 154 al S. de la 59  
 " 155 " N. " " 145  
 " 156 enclavada en la 82



INSTITUTO GEOGRÁFICO NACIONAL  
MAPA NACIONAL TOPOGRÁFICO PARCELA  
CONSERVACION  
MÁLAGA  
PROVINCIA  
Término ALGARROBO  
Polígono n.º 6  
ESCALA=1:5.000

Variaciones gráficas del Apéndice n.º 2, correspondiente al período del 2-IV-25 al 5-IV-23.  
Estas variaciones van enmarcadas en rojo al dorso de la presente hoja, que es copia del plano que obra en esta Dependencia.

V.º B.º  
El Ingeniero Delegado Regional, El Ingeniero Técnico Conservador,



NOTA: Debido a la profusion y distribucion de las variaciones graficas, se ha enmarcado el numero de la parcela en vez de las lindes, para mayor claridad.-