

Provincia de MALAGA
Partido judicial de TORROX




INSTITUTO GEOGRAFICO Y CATASTRAL

MAPA NACIONAL TOPOGRAFICO PARCELARIO

Escala 1:5000

Término municipal de ALGARROBO
Polígono núm. 4

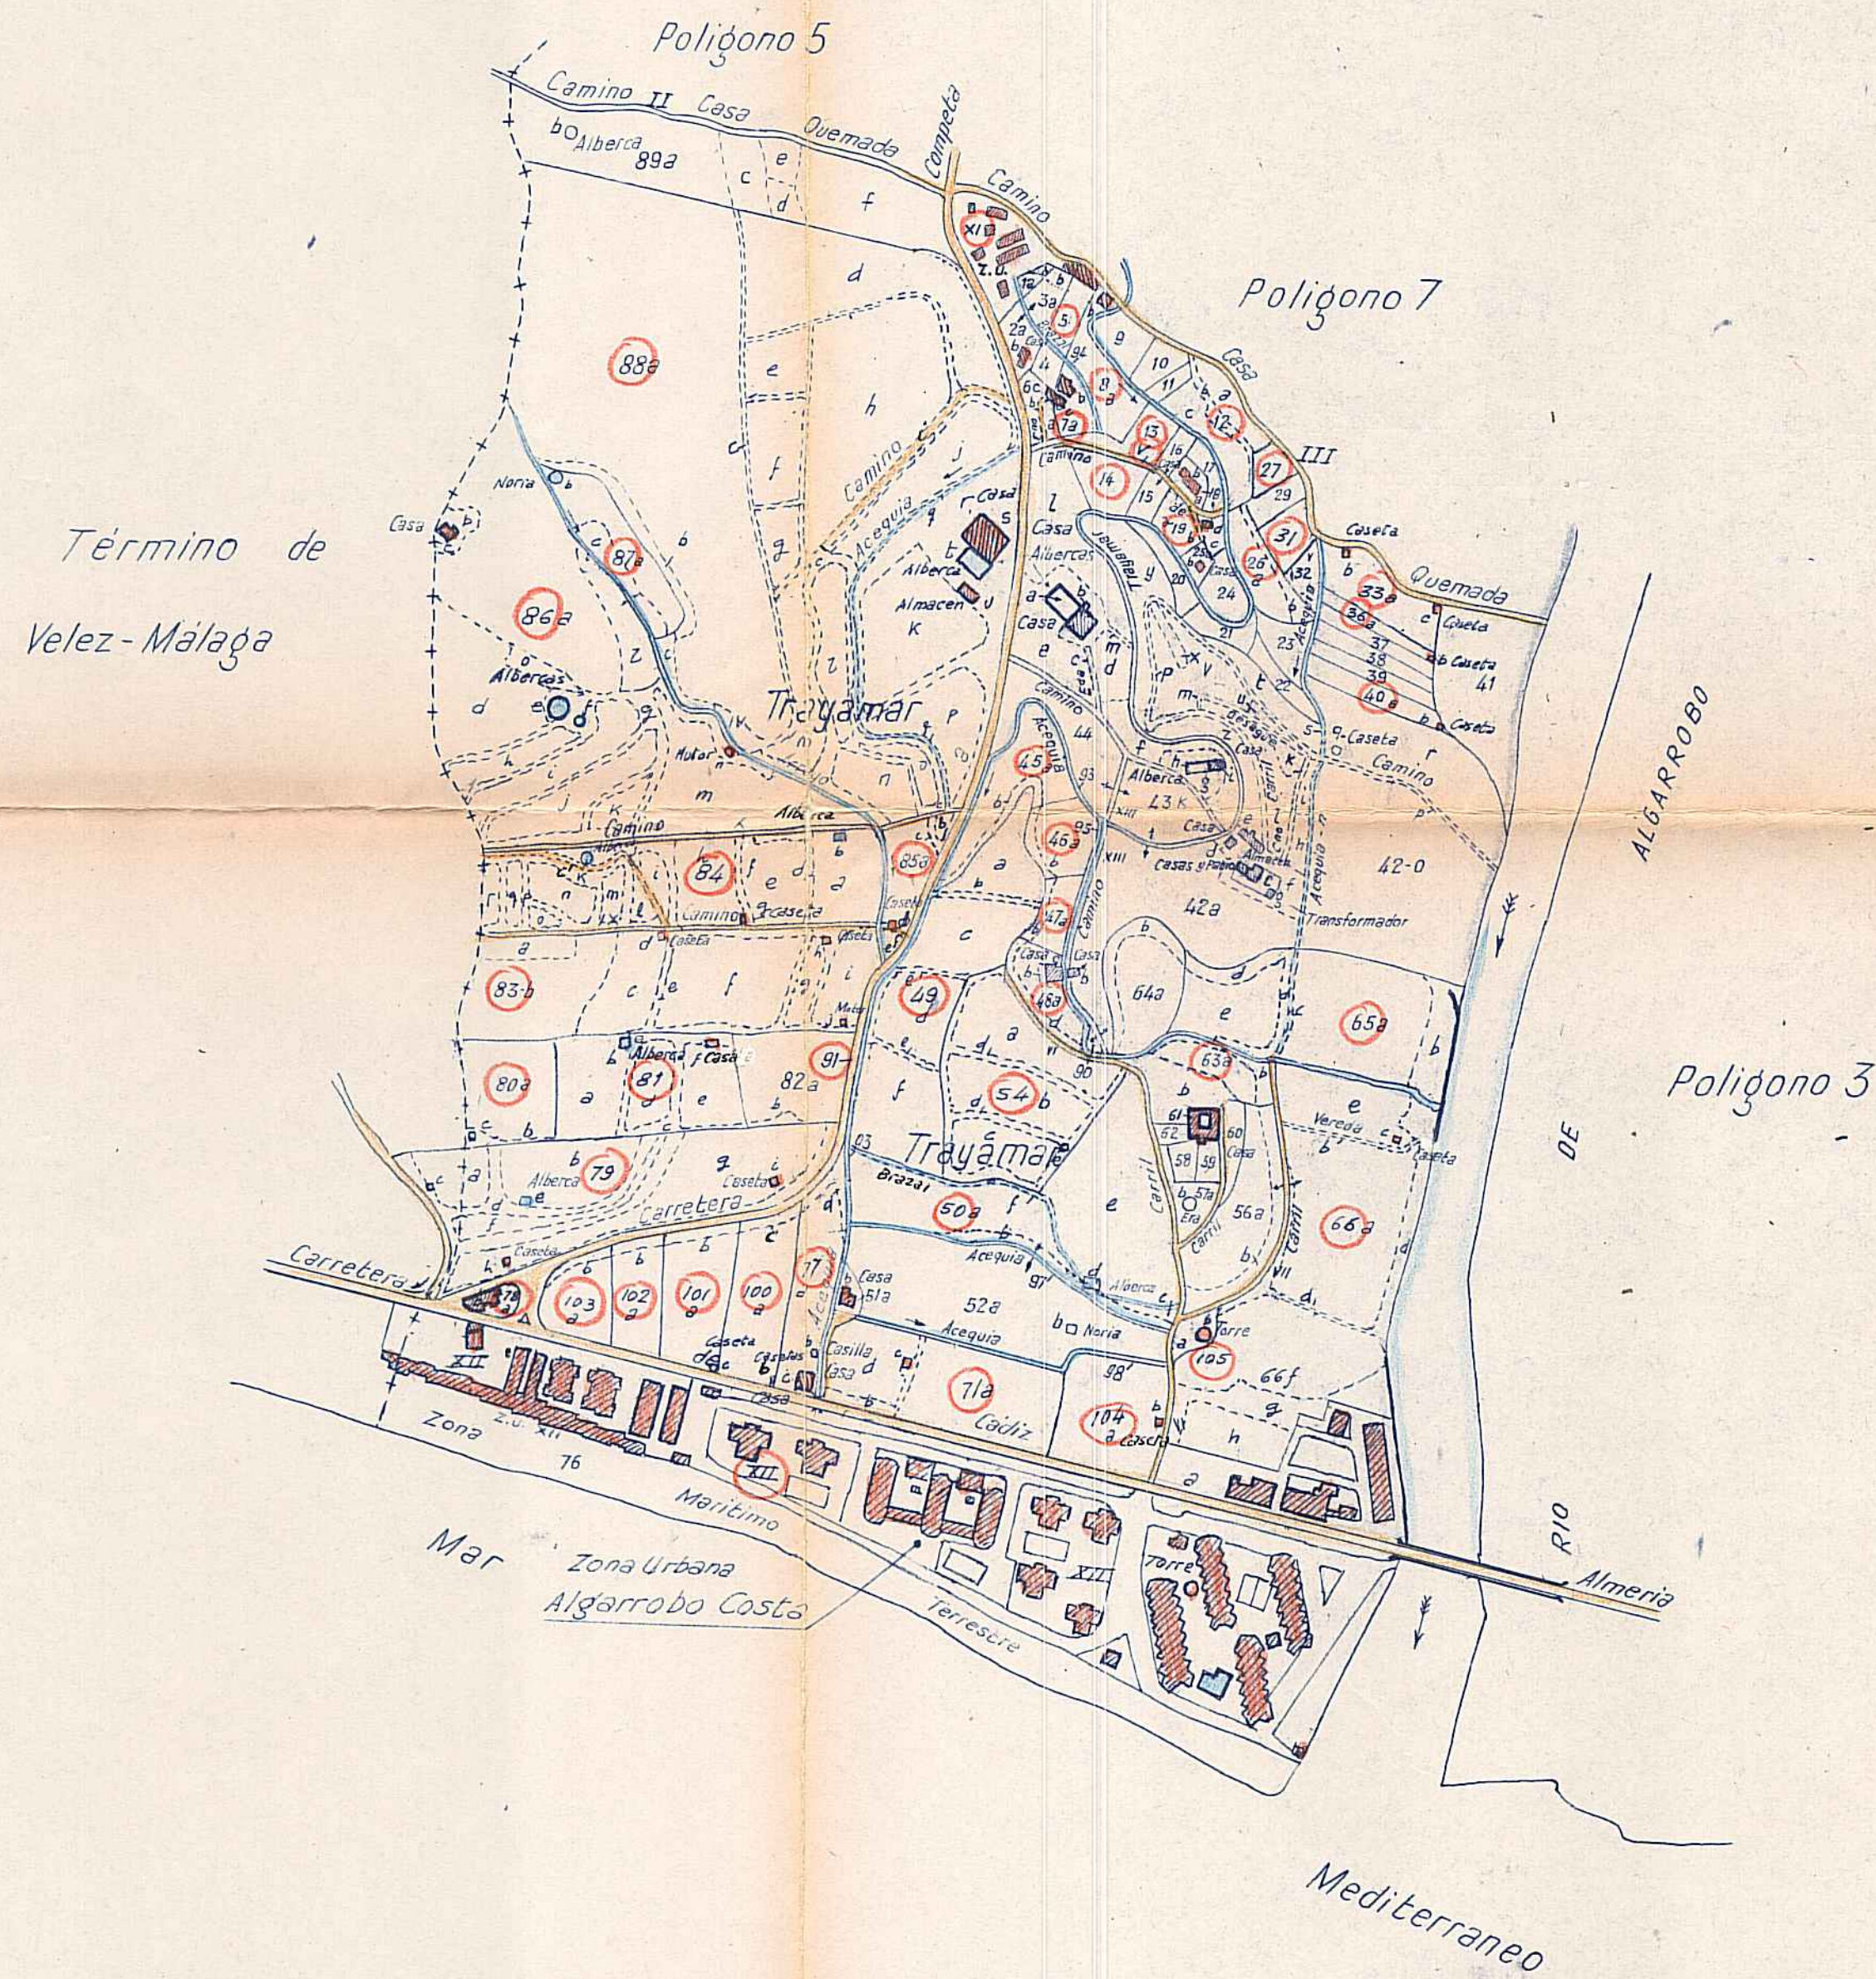

NOTA: Debido a las modificaciones y distribución de las parcelas, se han aumentado el número de las parcelas en vez de las líneas, para mayor claridad.

NOTA: La 90 al E. de la 48

INSTITUTO GEOGRAFICO NACIONAL
MAPA NACIONAL TOPOGRAFICO PARCELARIO
CONSERVACION
ESCALA = 1: 5.000

PROVINCIA MÁLAGA
Término ALGARROBO
Polígono n.º 4

Variaciones gráficas del Apéndice n.º 2, correspondiente al período del 2.V.25 al 5.V.23.
Estas variaciones van enmarcadas en rojo al dorso de la presente hoja, que es copia del plano que obra en esta Dependencia.

V.º B.º
El Ingeniero Delegado Regional,
[Signature]
El Ingeniero Técnico Conservador,
[Signature]

MINISTERIO DE LA PRESIDENCIA
JEF. TURIA
PROVINCIAL
MÁLAGA
Cof. del Instituto Geográfico Nacional

NOTA: Debido a la profusion y distribucion de las variaciones graficas, se han enmarcado el numero de la parcela en ves de las lindes, para mayor claridad.-

INSTITUTO GEOGRAFICO Y CATASTRAL
MAPA NACIONAL TOPOGRAFICO PARCELARIO
Escala 1:5000

Provincia de MÁLAGA
Partido Judicial de TORROX

