



INSTITUTO GEOGRÁFICO Y CATASTRAL


MAPA NACIONAL TOPOGRÁFICO PARCELARIO

Escala 1:5000

Término municipal de ALGARROBO

Polígono núm. 1

Provincia de MALAGA
Partido judicial de TORROX

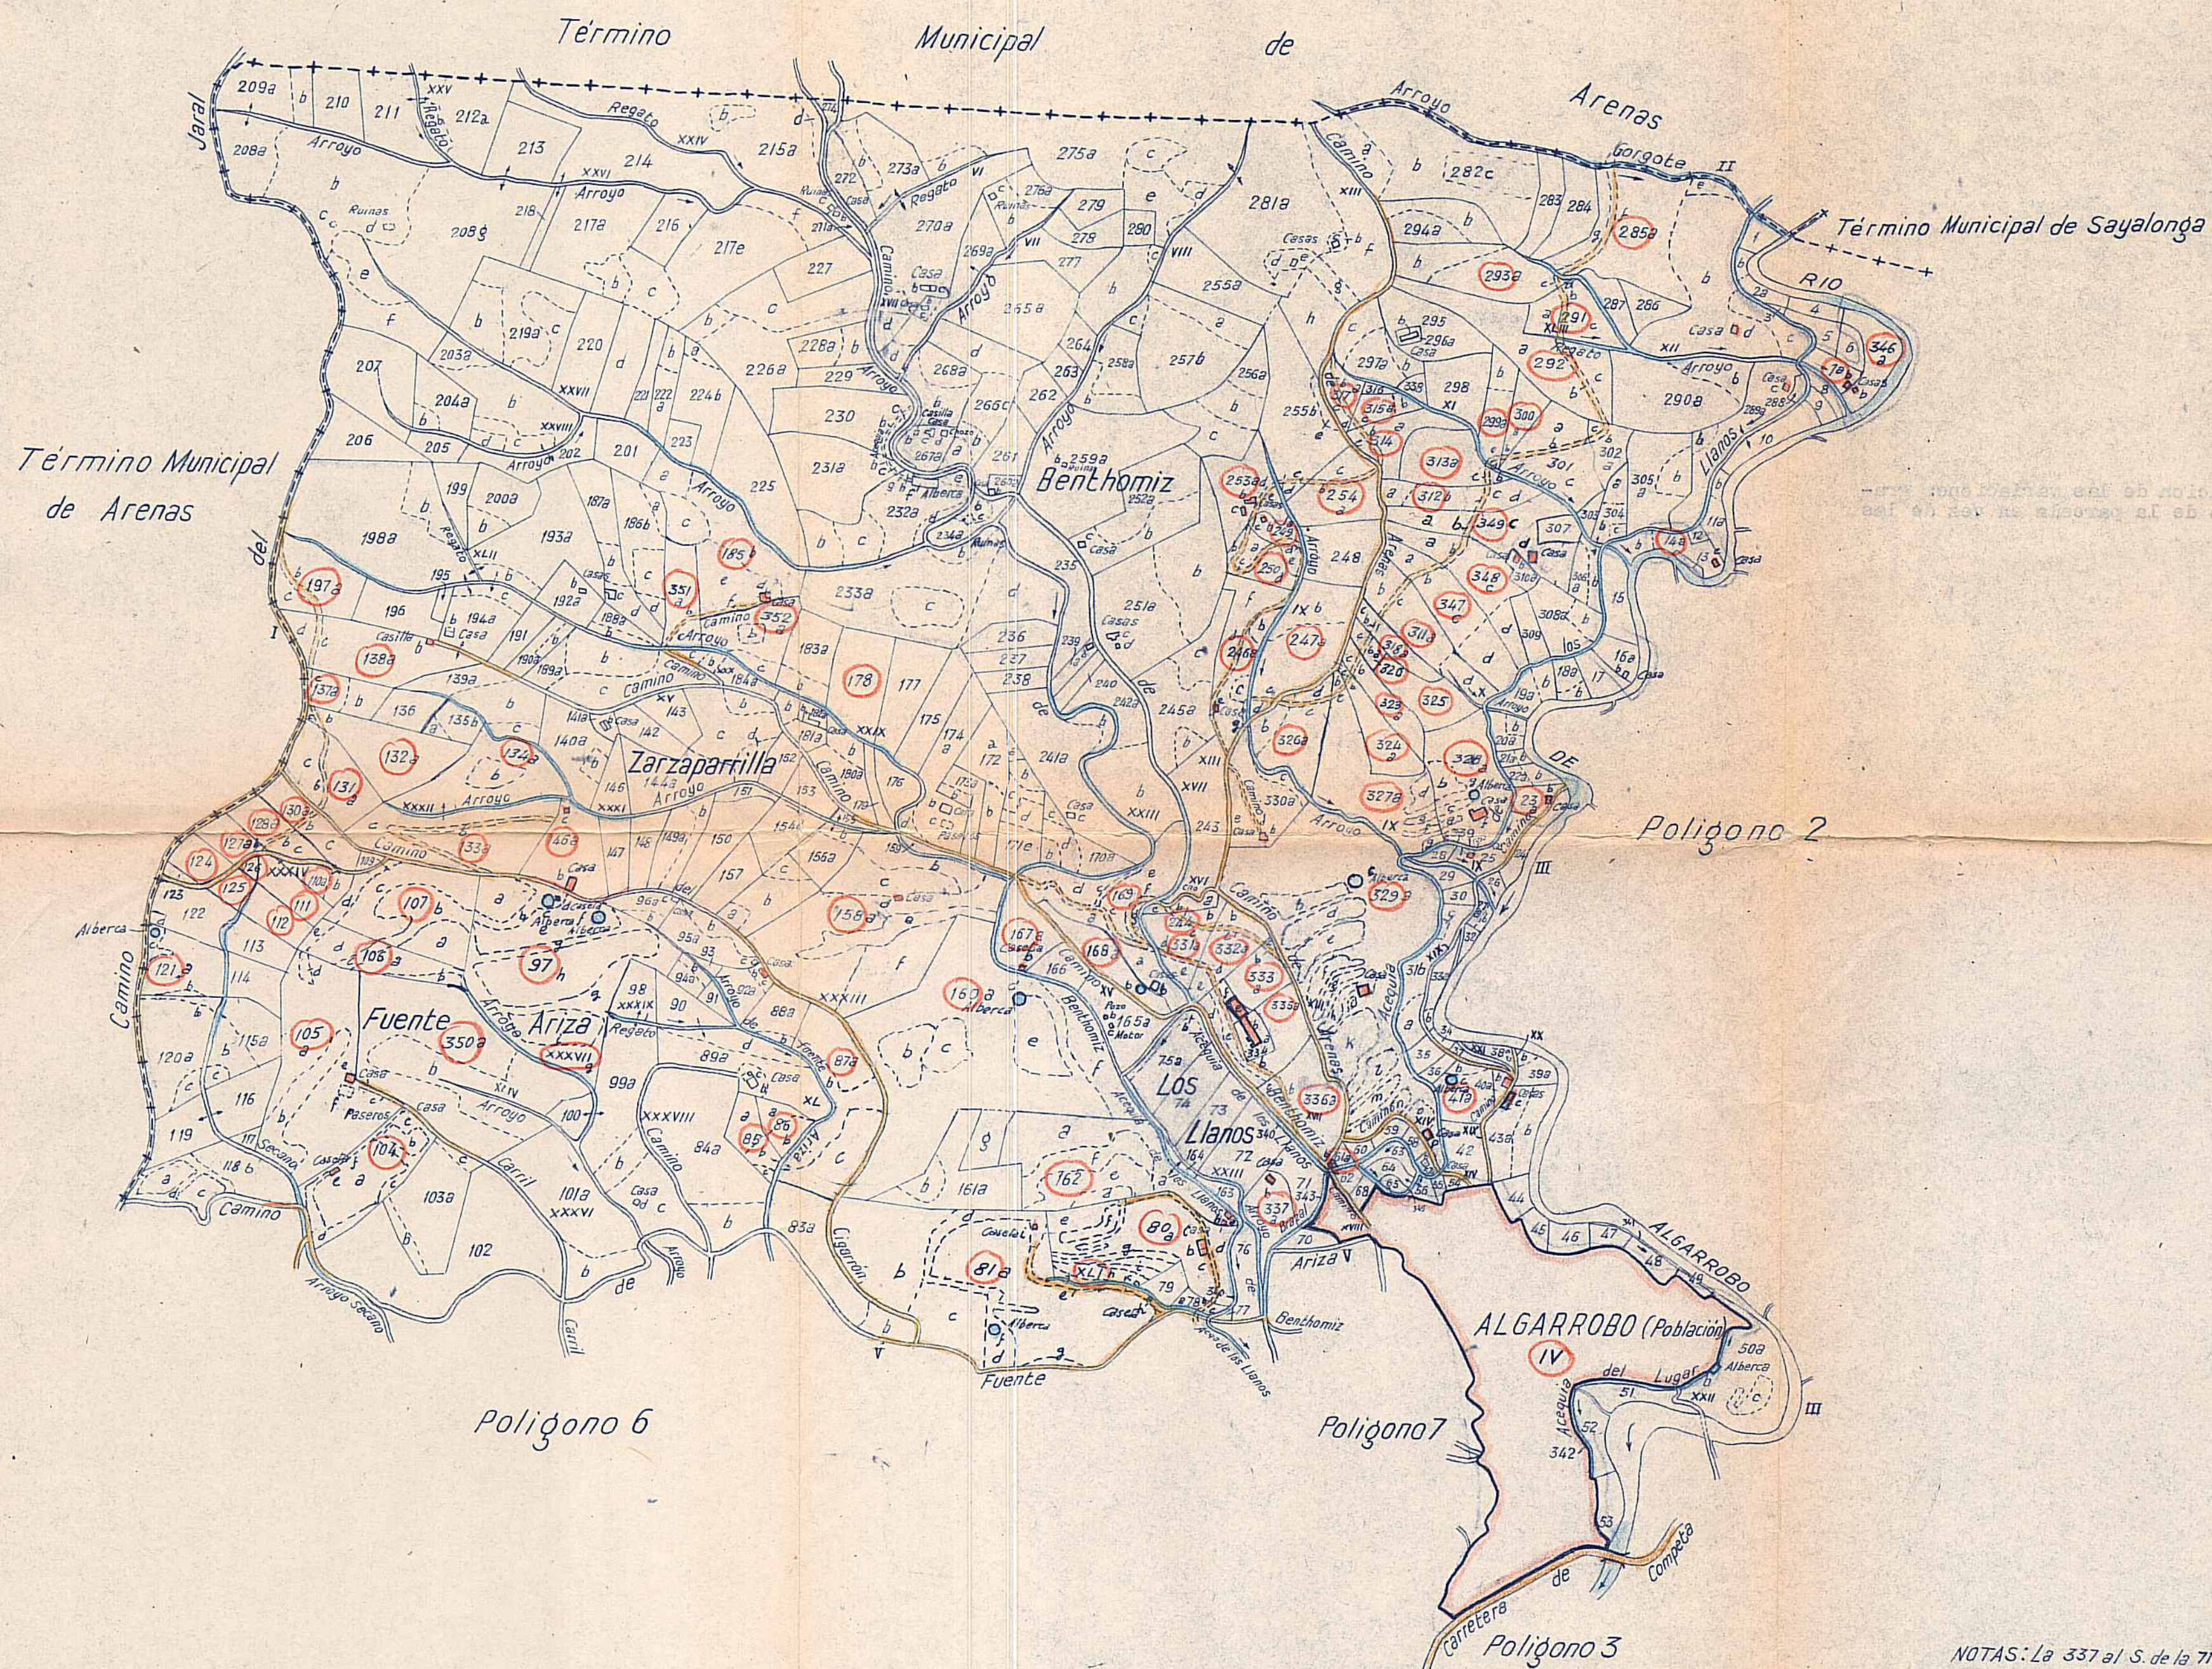

NOTAS: La 337 al S. de la 71
" 338 " O. de la 298

INSTITUTO GEOGRAFICO NACIONAL
MAPA NACIONAL TOPOGRAFICO PARCELARIO
CONSERVACION
ESCALA=1:5.000

Variaciones gráficas del Apéndice n.º 2, correspondiente
al período del 7-IV-75 al 5-IV-83.
Estas variaciones van enmarcadas en rojo al dorso de la pre-
sente hoja, que es copia del plano que obra en esta Dependencia.

V.º B.º
El Ingeniero Delegado Regional.
El Ingeniero Técnico Conservador.



NOTA: Debido a la profusion y distribucion de las variaciones gra-
ficas, se ha enmarcado el numero de la parcela en vez de las
lindes, para mayor claridad.-

